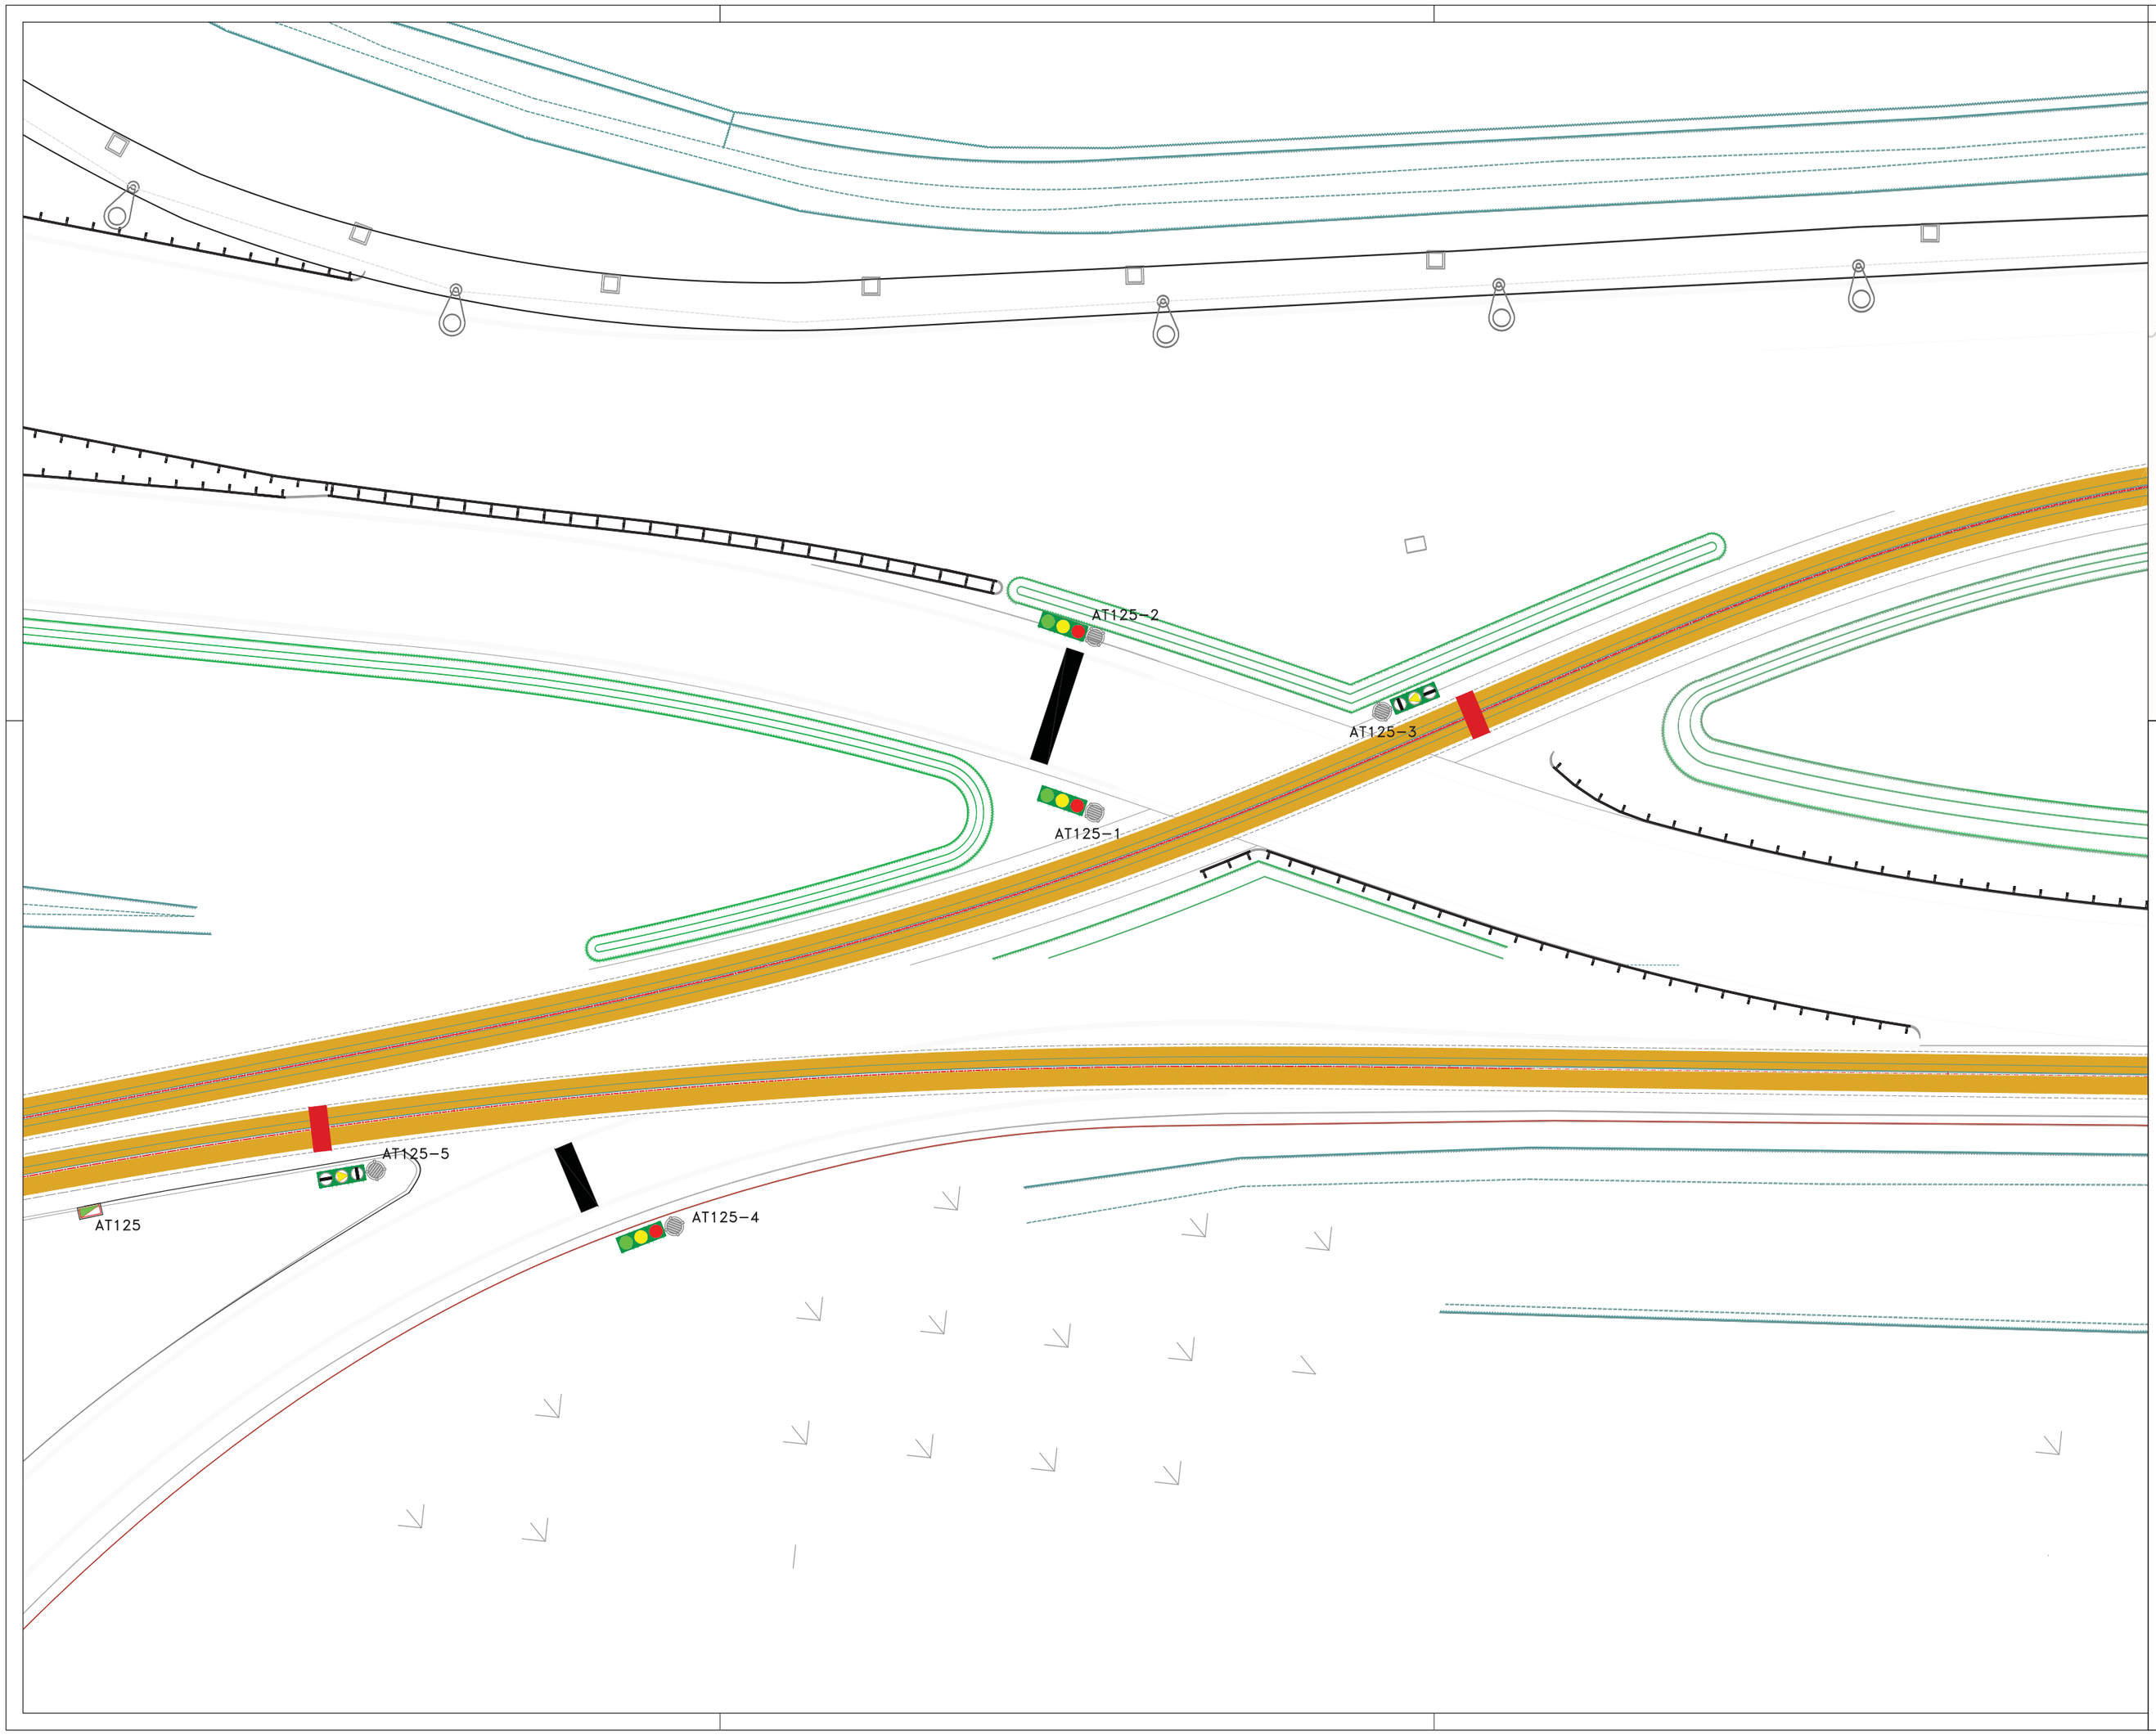

CITTA' DI VENEZIA

 


☐ AS BUILT ☐ PROGETTO PRELIMINARE ☐ PROGETTO DEFINITIVO ☐ PROGETTO ESECUTIVO

| | | |
|---|---|---|
| PROGETTATO DALLA SOCIETA' (Nome e Cognome progettista) | FIRMA | DATA |
| VERIFICATO DA (Nome e Cognome) | FIRMA | DATA |
| VALIDATO DA (Nome e Cognome) | FIRMA | DATA |

citelum | Covedi
EDF GROUP

**COVEDI** SCARL

**Sede di Marghera:**
**Tel. 0039.0415382071**
**Fax.: 0039.0412528823**

# PLANIMETRIA IMPIANTO SEMAFORICO

ASSE VIARIO Svincolo S. Giuliano

Progetto: .....
Scala: 1:500
Data: APRILE 2020
File: V10_AT125_01042020.dwg

TAV.
**AT125**

| PROG. | DATA | DESCRIZIONE | REV. | OPERATORE |
|---|---|---|---|---|
| 1 | APRILE 2020 | Emissione - As Built | rev.0 | 10pa |
| | | | | |
| | | | | |
| | | | | |

| | | | |
|---|---|---|---|
| | MODELLO | Mod. 7.3 CART | CODICE COMMESSA |
| | CARTIGLIO ELABORATI DI PROGETTO | Rev. 1 Valida dal 01.04.2014 | |
| REDAZIONE EDP: Paolo Grimaldo | EMISSIONE: RSGI: Elisa Pedrini | CONTROLLO: RO: Giovanni Poncan | APPROVAZIONE: DG: Raffaele Bonardi |

Il presente elaborato è opera dell'ingegno e costituisce oggetto di diritto d'autore, tutelato dagli artt. 2575 e segg. C.C. e dalla L. 22.04.1941 N. 663 e successive modifiche ed integrazioni. Ogni violazione (riproduzione dell'opera, anche parziale o in forma riassuntiva o per stralcio, imitazione, contraffazione, ecc.) sarà perseguita penalmente. Anche laddove, ai sensi della L. 07.08.1990 N.241 fosse esercitato il diritto d'accesso agli atti della procedura di gara e si rendesse necessaria l'estrazione degli elaborati presentati dalle società costituenti IATI, di essi non potrà essere estratta copia, ai sensi del comma 2 art. 24 L. 241/90, del commi 4, 5 e 6 dell'art. 5 e comma 5 lett. d) dell'art. 8 del DPR 27.06.1992 N.352. In caso di violazioni i contravventori e il responsabile del procedimento di accesso per la Pubblica Amministrazione, ai sensi dell'art. 4 comma 7 del DPR 352/92, si renderanno responsabili, anche penalmente.