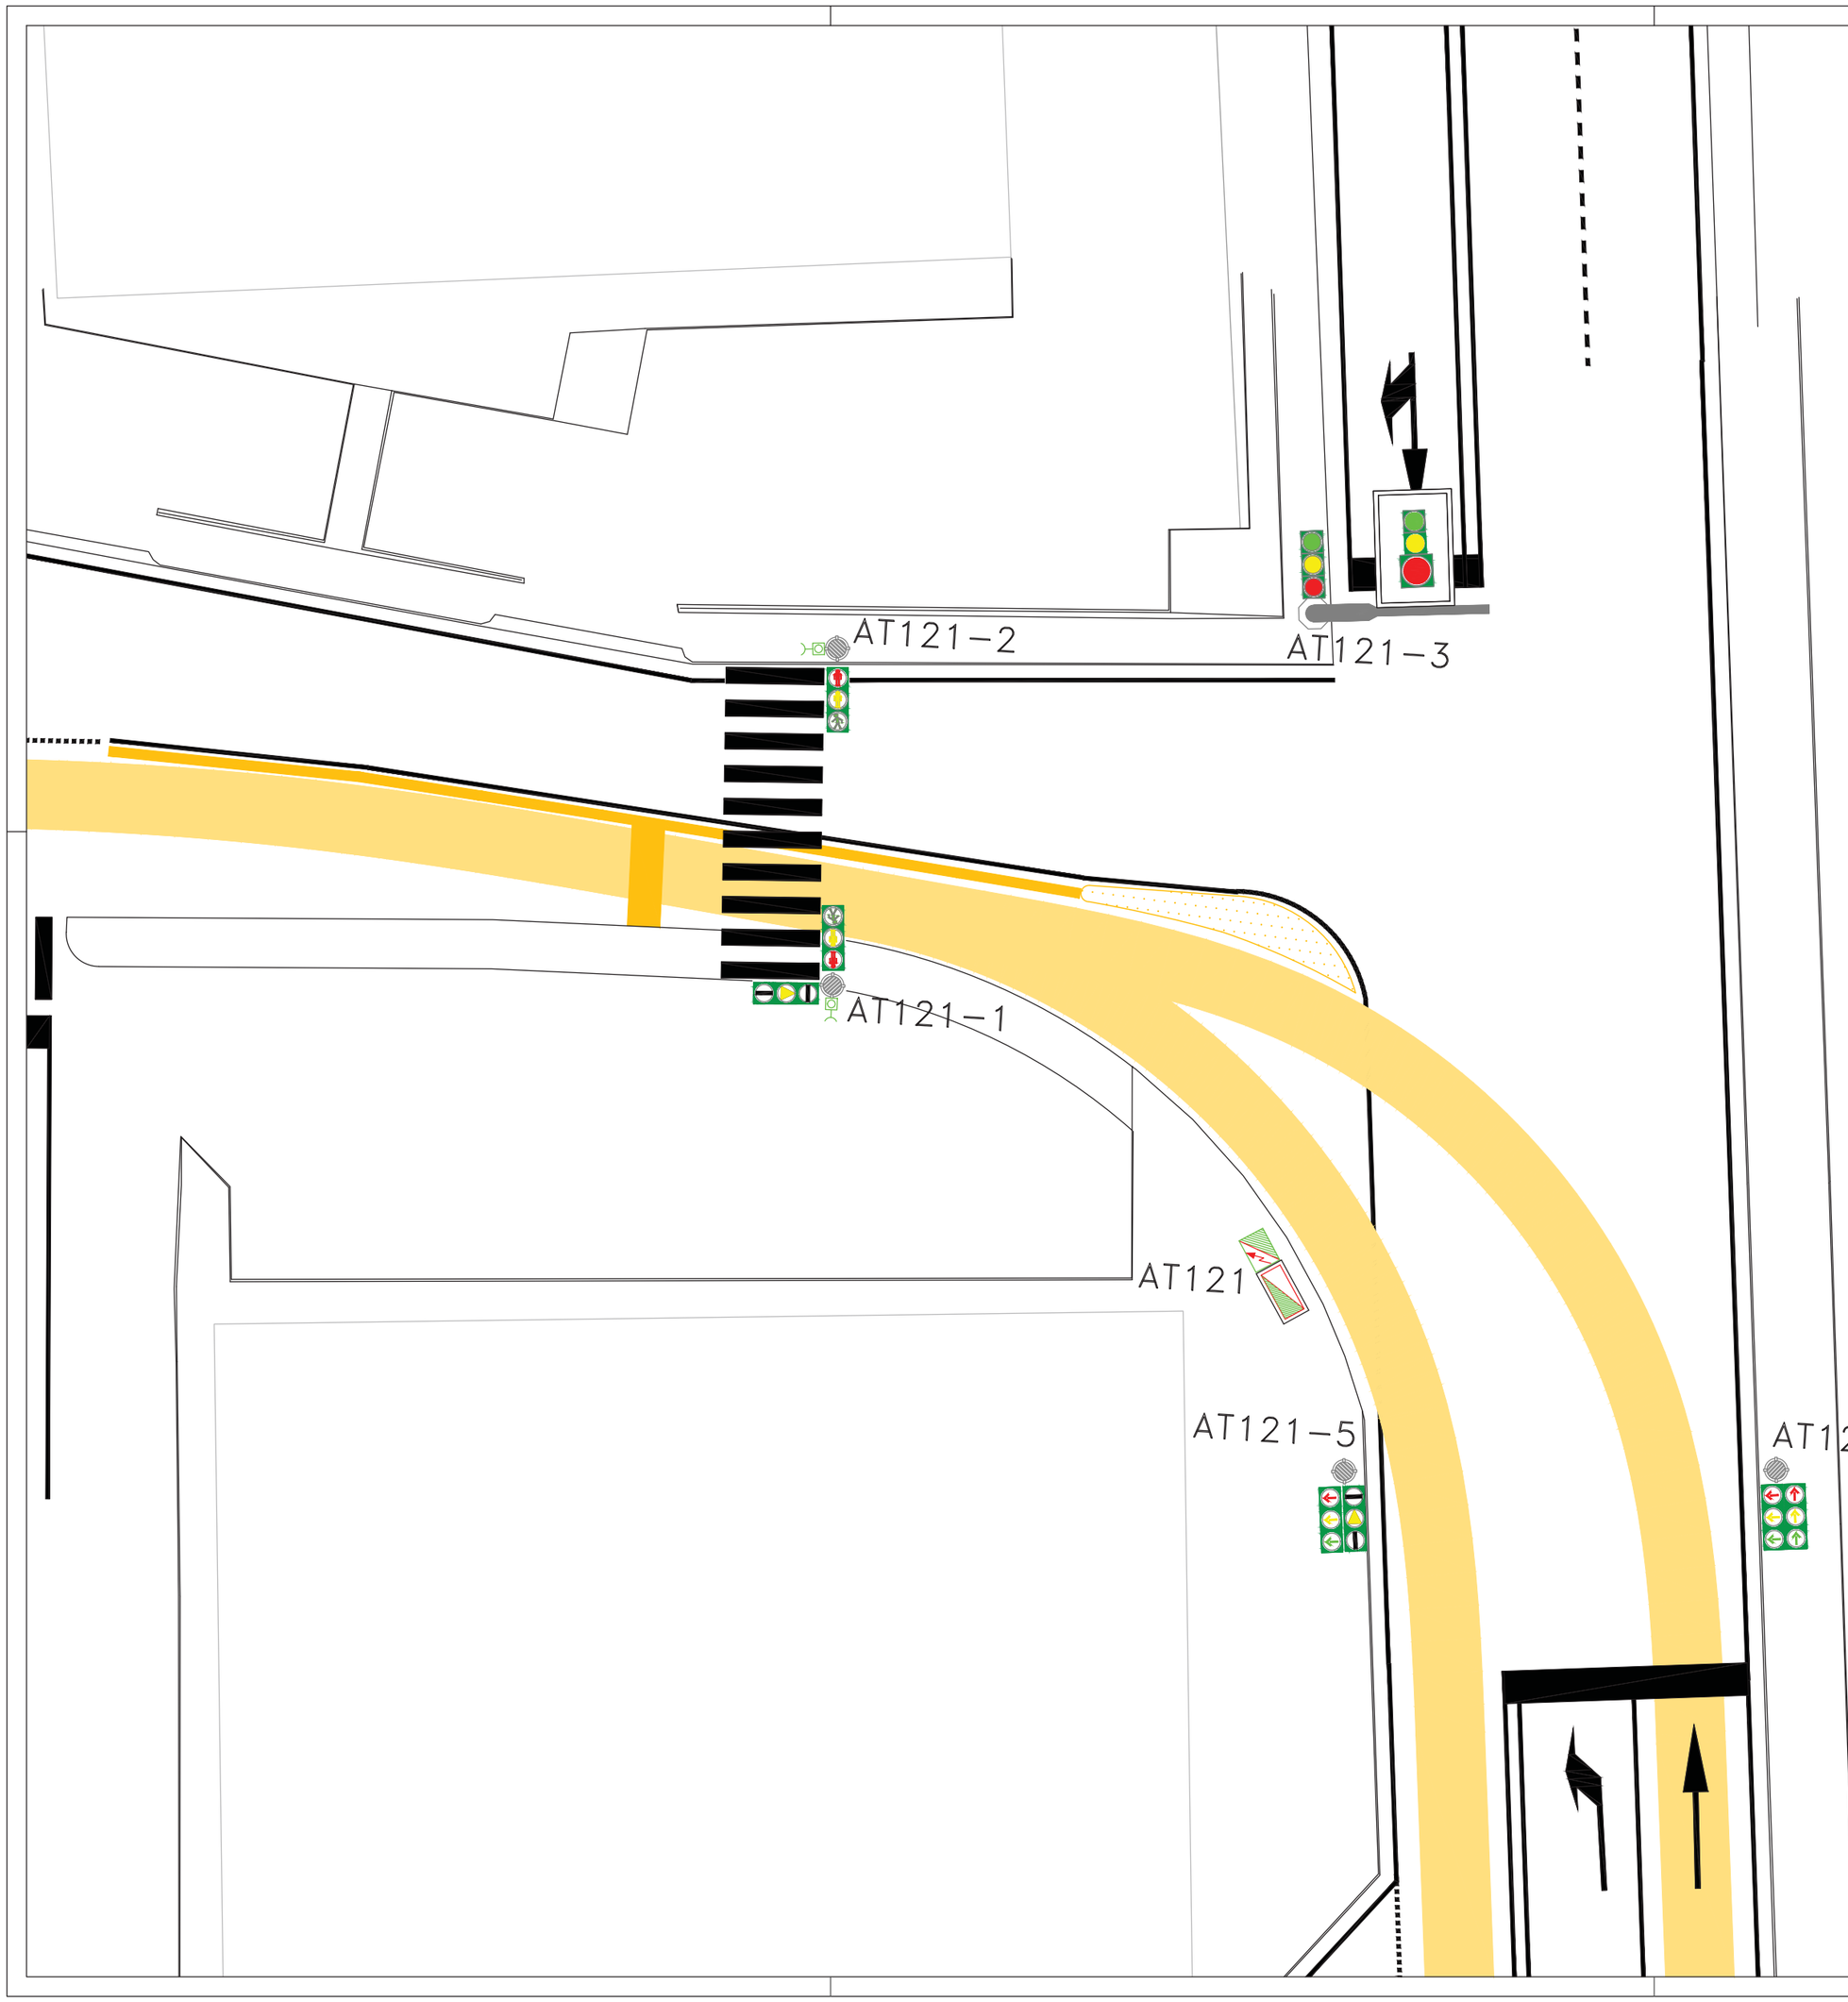

CITTA' DI VENEZIA

☐ AS BUILT ☐ PROGETTO PRELIMINARE ☐ PROGETTO DEFINITIVO ☐ PROGETTO ESECUTIVO

VERIFICATO DA (Nome e Cognome)	FIRMA	DATA
VALIDATO DA (Nome e Cognome)	FIRMA	DATA

citelum EDF GROUP | Covedi

PLANIMETRIA IMPIANTO SEMAFORICO

ASSE VIARIO Via Brunacci - Via Salamonio

Sede di Marghera:
Tel.: 0039.0415382071
Fax.: 0039.0412528823

Progetto: V824_ **File:** V10_AT121_01042020.dwg
Scala: 1:500
Data: APRILE 2020

TAV. **AT121**

PROG.	DATA	DESCRIZIONE	REV.	OPERATORE
1	APRILE 2020	Emissione - As Built	rev.0	10pa

MODELLO		Mod. B.3 CART	CODICE COMMESSA
CARTIGLIO ELABORATI DI PROGETTO		Rev. 02 del 18.11.2021	
REDAZIONE EDP: Andrea Bertocco	EMISSIONE: RSGI: Elisa Pedrini	CONTROLLO: RO: Giovanni Roncato	APPROVAZIONE: DG: Raffaele Bonardi

Il presente elaborato è opera dell'ingegno e costituisce oggetto di diritto d'autore, tutelato dagli artt. 2575 e sogg. C.C. e dalla L. 22.04.1941 N. 663 e successive modifiche ed integrazioni. Ogni violazione (riproduzione dell'opera, anche parziale o in forma riassuntiva o per stralcio, imitazione, contraffazione, ecc.) sarà perseguita penalmente. Anche laddove, ai sensi della L. 07.08.1990 N.241 fosse esercitato il diritto d'accesso agli atti della procedura di gara e si rendesse necessaria l'esibizione degli elaborati presentati dalle società costituenti (MT), di essi non potrà essere estratta copia, ai sensi del comma 2 art. 24 L. 241/90, dei commi 4, 5 e 6 dell'art. 5 e comma 5 lett. d) dell'art. 8 del DPR 27.06.1992 N.352. In caso di violazioni i contravventori e il responsabile del procedimento di accesso per la Pubblica Amministrazione, ai sensi dell'art. 4 comma 7 del DPR 352/92, si renderanno responsabili, anche penalmente.