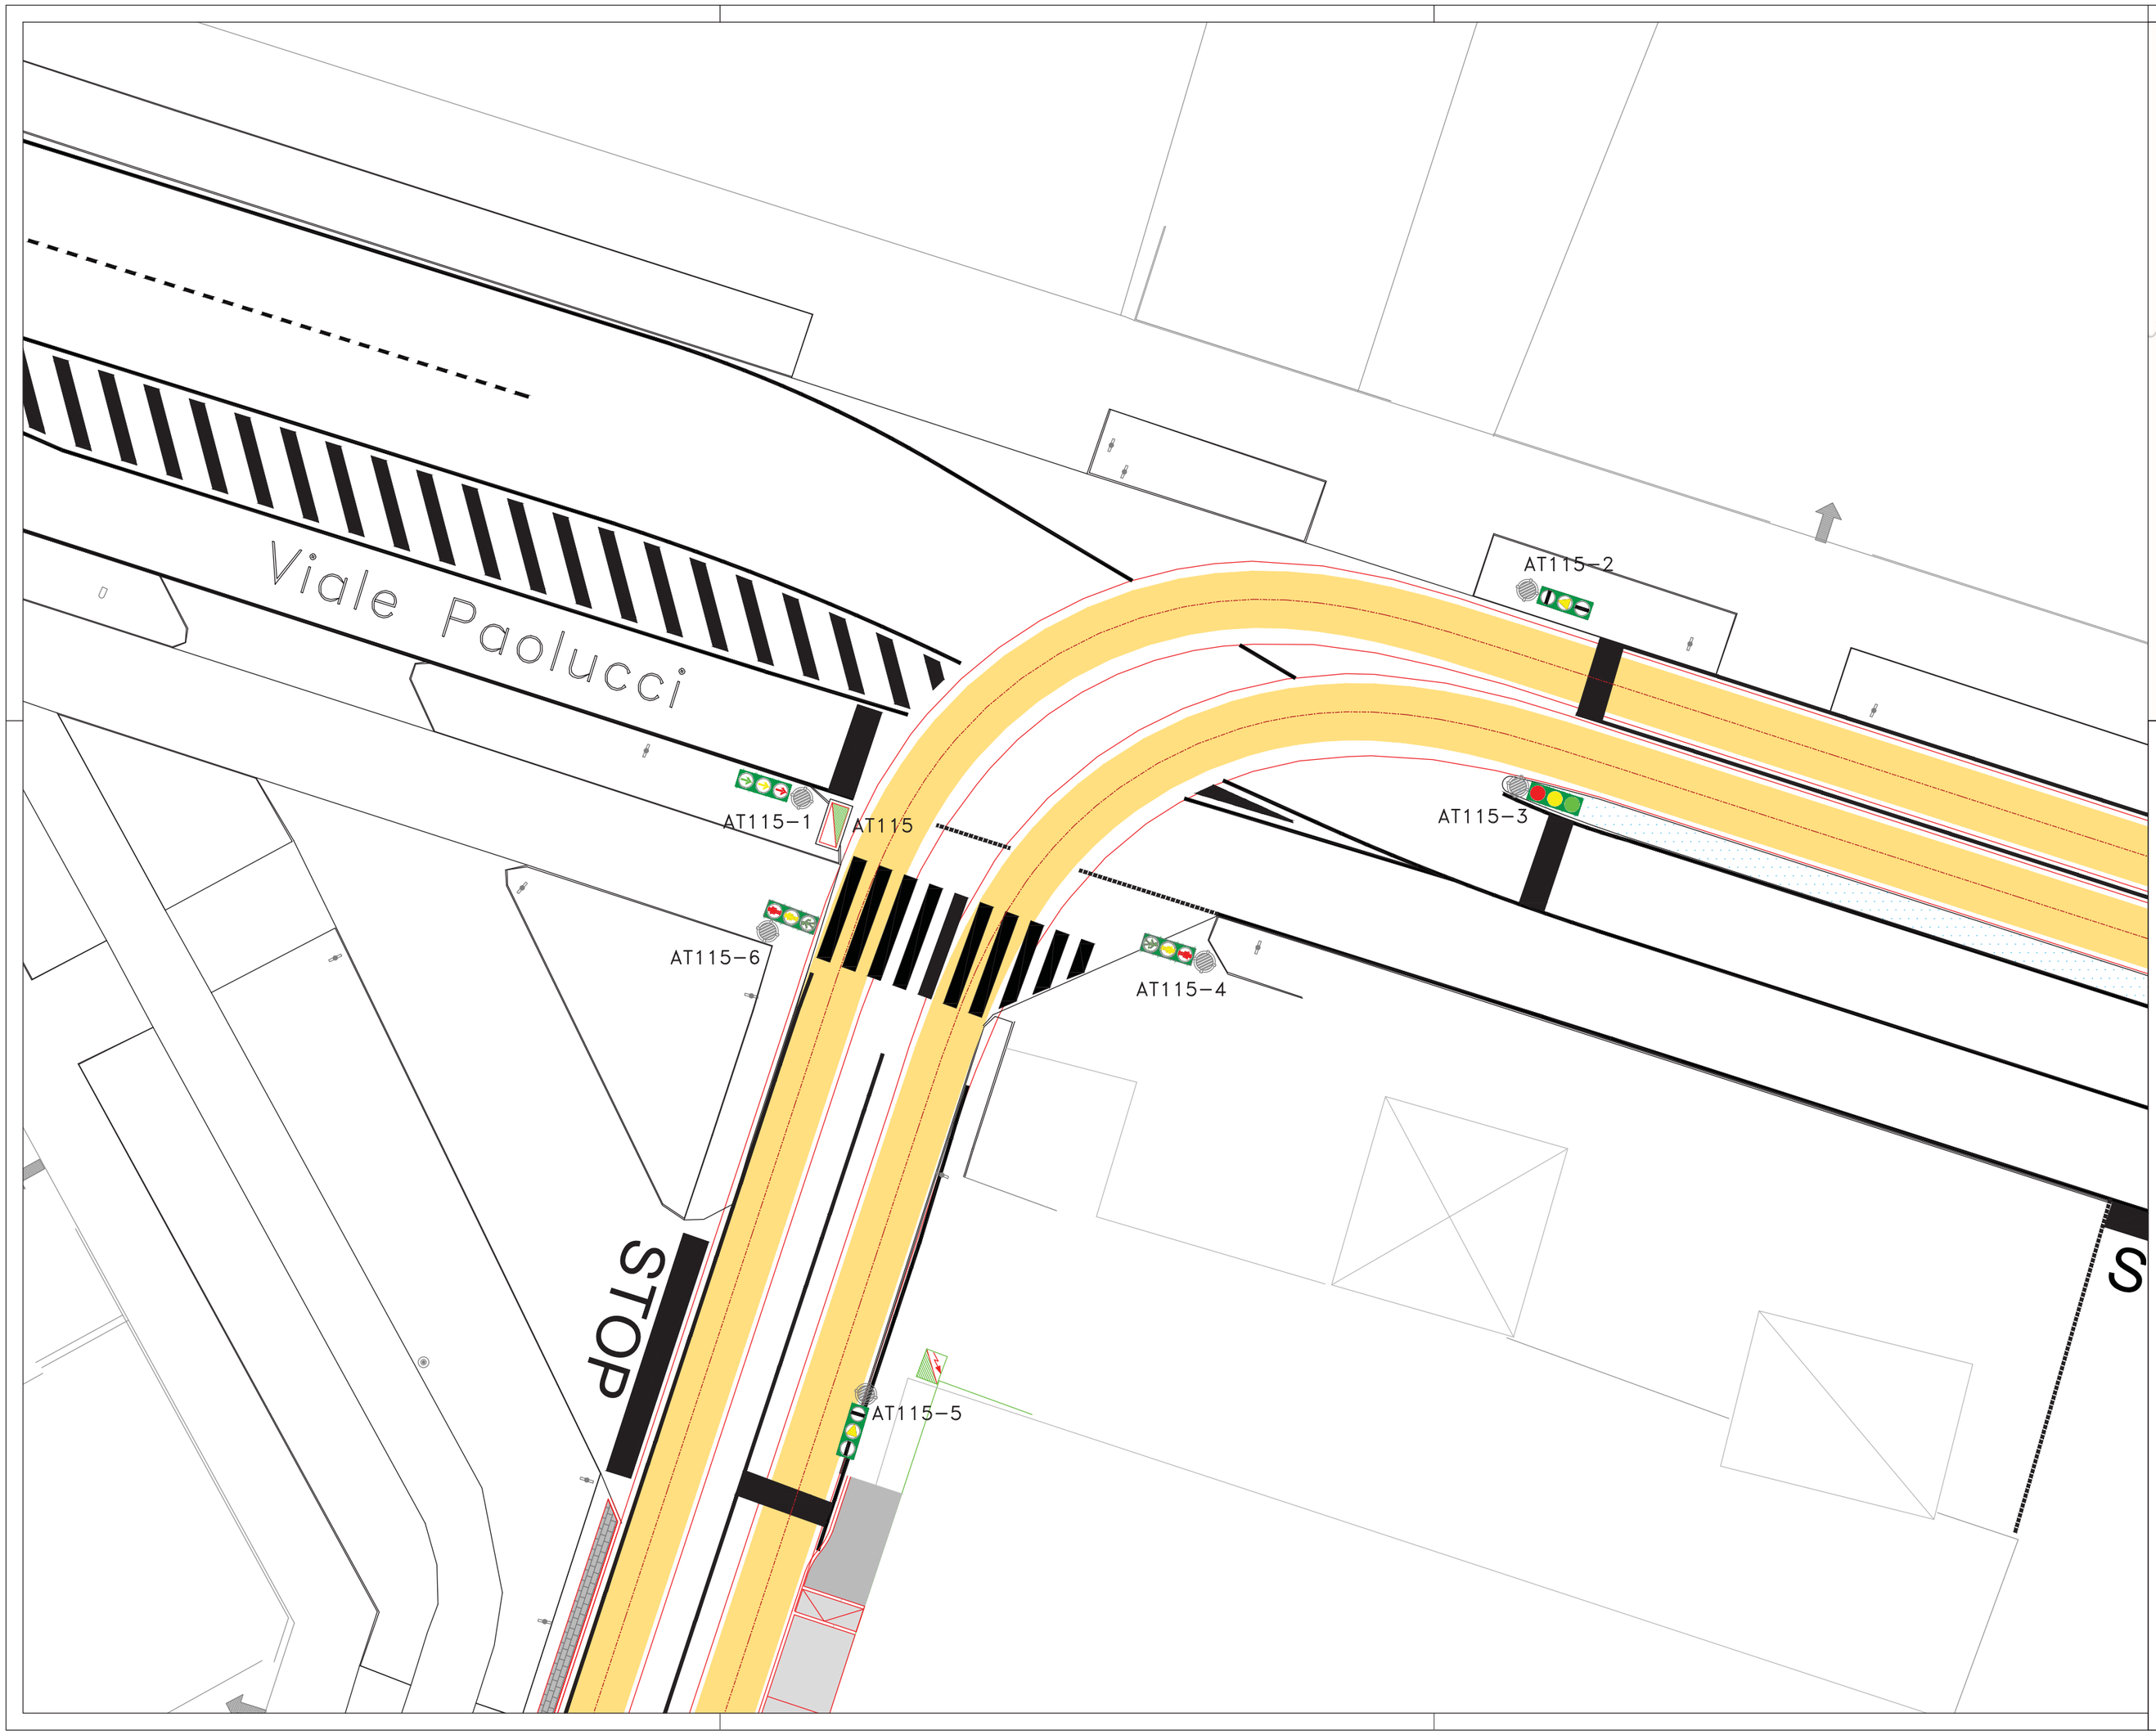

CITTA' DI VENEZIA

SERVIZIO DI GESTIONE E MANUTENZIONE ORDINARIA E STRAORDINARIA DEGLI IMPIANTI DI ILLUMINAZIONE PUBBLICA, DI SEGNALAZIONE ELETTRICA LUMINOSA PER LA DISCIPLINA DEL TRAFFICO E RELATIVE APPARECCHIATURE DEL COMUNE DI VENEZIA- C.I.G.: 1479372065

☐ AS BUILT ☐ PROGETTO PRELIMINARE ☐ PROGETTO DEFINITIVO ☐ PROGETTO ESECUTIVO

PROGETTATO DALLA SOCIETA' (Nome e Cognome progettista)	FIRMA	DATA
VERIFICATO DA (Nome e Cognome)	FIRMA	DATA
VALIDATO DA (Nome e Cognome)	FIRMA	DATA

citelum | Covedi
edf group

COVEDI SCARL

Sede di Marghera:
Tel. 0039.0415382071
Fax.: 0039.0412528823

PLANIMETRIA IMPIANTO SEMAFORICO

ASSE VIARIO Via Paolucci - Via Lavelli

Progetto: .....
File: V10_AT115_01042020.dwg
Scala: 1:500
Data: APRILE 2020

TAV. AT115

PROG.	DATA	DESCRIZIONE	REV.	OPERATORE
1	APRILE 2020	Emissione - As Built	rev.0	10pa

MODELLO		Mod. 7.3 CART	CODICE COMMESSA
CARTIGLIO ELABORATI DI PROGETTO		Rev. 1 Valida dal 01.04.2014	
REDAZIONE EDP: Paolo Grimaldo	EMISSIONE: RSGI: Elisa Padrini	CONTROLLO: PO: Giovanni Poncan	APPROVAZIONE: DG: Raffaele Bonardi

Il presente elaborato è opera dell'ingegno e costituisce oggetto di diritto d'autore, tutelato dagli artt. 2575 e segg. C.C. e dalla L. 22.04.1941 N. 663 e successive modifiche ed integrazioni. Ogni violazione (riproduzione dell'opera, anche parziale o in forma riassuntiva o per stralcio, imitazione, contraffazione, ecc.) sarà perseguita penalmente. Anche laddove, ai sensi della L. 07.08.1990 N.241 fosse esercitato il diritto d'accesso agli atti della procedura di gara e si rendesse necessaria l'estrazione degli elaborati presentati dalle società costituenti l'ATI, di essi non potrà essere estratta copia, ai sensi del comma 2 art. 24 L. 241/90, dei commi 4, 5 e 6 dell'art. 5 e comma 5 lett. d) dell'art. 8 del DPR 27.06.1992 N.352. In caso di violazioni i contravventori e il responsabile del procedimento di accesso per la Pubblica Amministrazione, ai sensi dell'art. 4 comma 7 del DPR 352/92, si renderanno responsabili, anche penalmente.